


ANEJO E: PLANOS DE LA ESTRUCTURA PARA LA CAJA DE PAGO A SER CONSTRUIDA POR EL CONTRATISTA

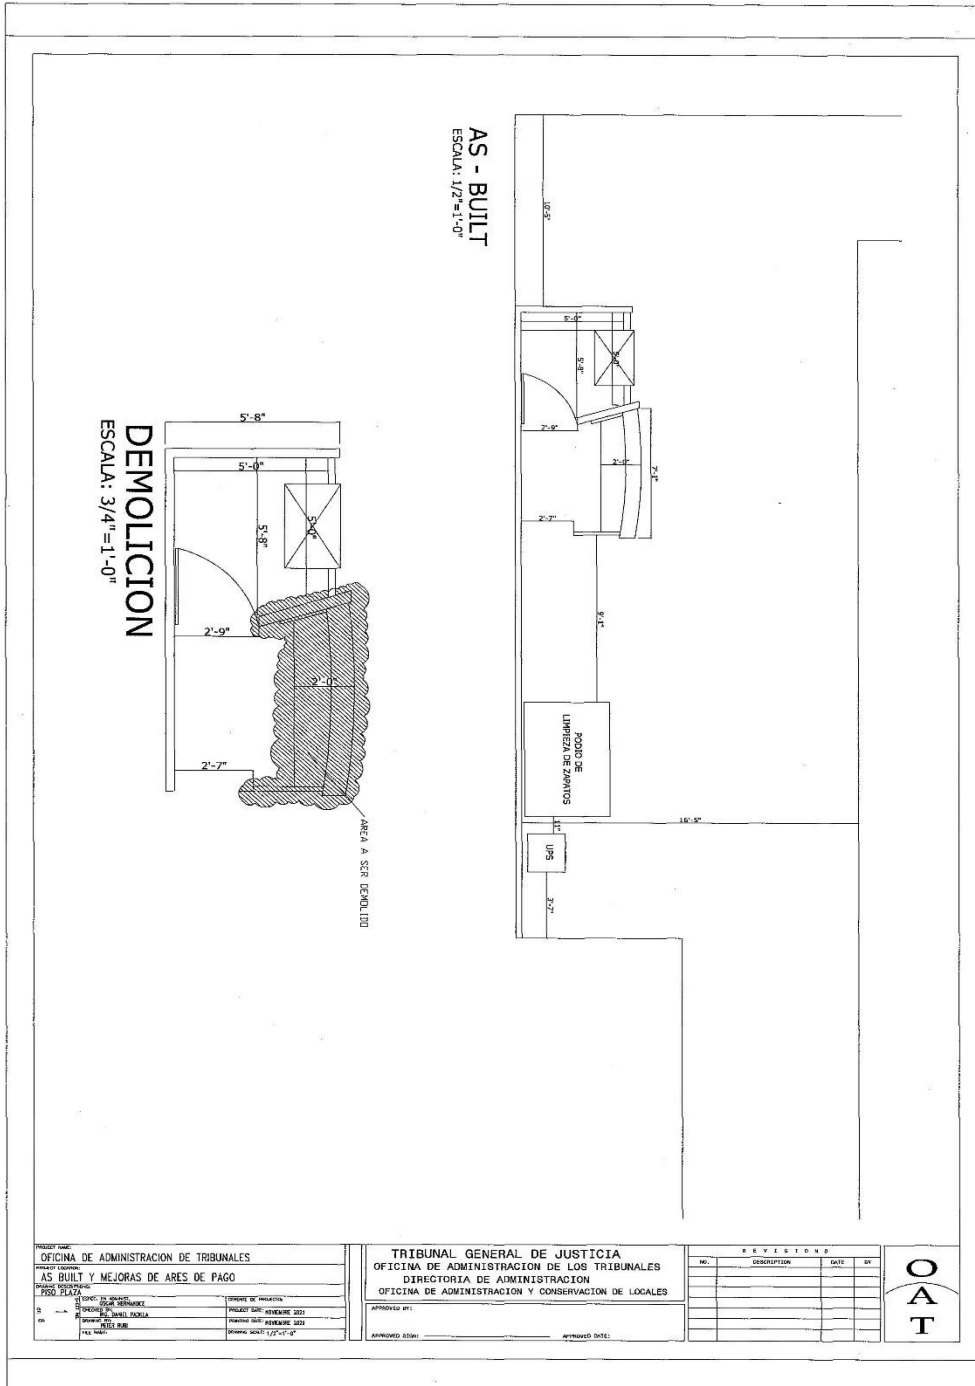


OFICINA DE ADMINISTRACION DE TRIBUNALES			
AS BUILT Y MEJORAS DE AREAS DE PAGO			
PISO PLAZA			

TRIBUNAL GENERAL DE JUSTICIA			
OFICINA DE ADMINISTRACION DE LOS TRIBUNALES			
DIRECTORIA DE ADMINISTRACION			
OFICINA DE ADMINISTRACION Y CONSERVACION DE LOCALES			
APROBADO POR:	APROBADO POR:	APROBADO POR:	APROBADO POR:
APROBADO POR:	APROBADO POR:	APROBADO POR:	APROBADO POR:

REVISIONES			
NO.	DESCRIPCION	FECHA	BY

OAT

PLANTA DE PISO
ALTERNATIVA #1
ESCALA: 1/2"=1'-0"

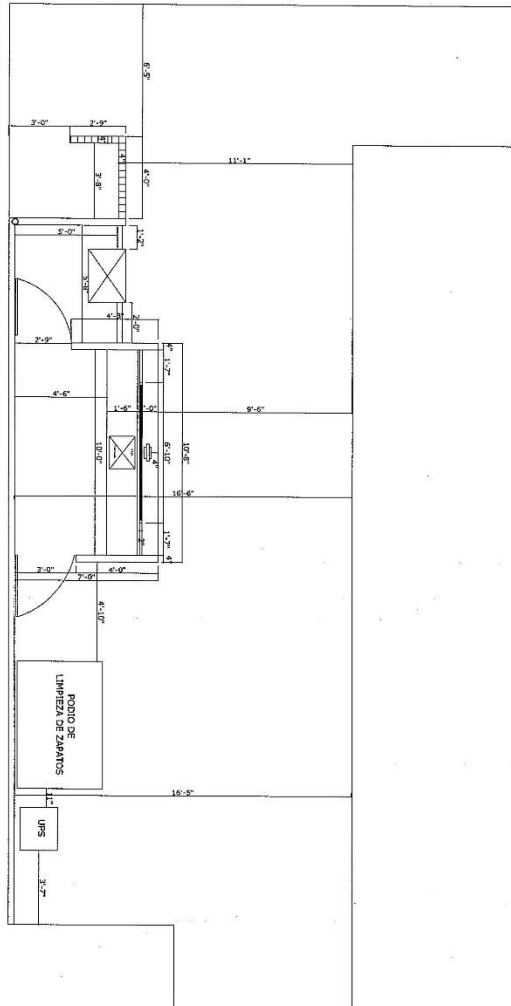


PROJECT NAME: OFICINA DE ADMINISTRACION DE TRIBUNALES	
PROJECT LOCATION: MEJORAS DE AREAS DE PAGO	
CLIENT/SPONSOR: PLANTAS DE PISO - ALTERNATIVA #1	
SCALE: 1/2"=1'-0"	

TRIBUNAL GENERAL DE JUSTICIA OFICINA DE ADMINISTRACION DE LOS TRIBUNALES DIRECTORIA DE ADMINISTRACION OFICINA DE ADMINISTRACION Y CONSERVACION DE LOCALES	
APPROVED BY:	
APPROVED DATE:	

REVISIONS			
NO.	DESCRIPTION	DATE	BY



ELEVACION LATERAL IZQUIERDO - LADO A
 ALTERNATIVA #1
 ESCALA: 1"=1'-0"

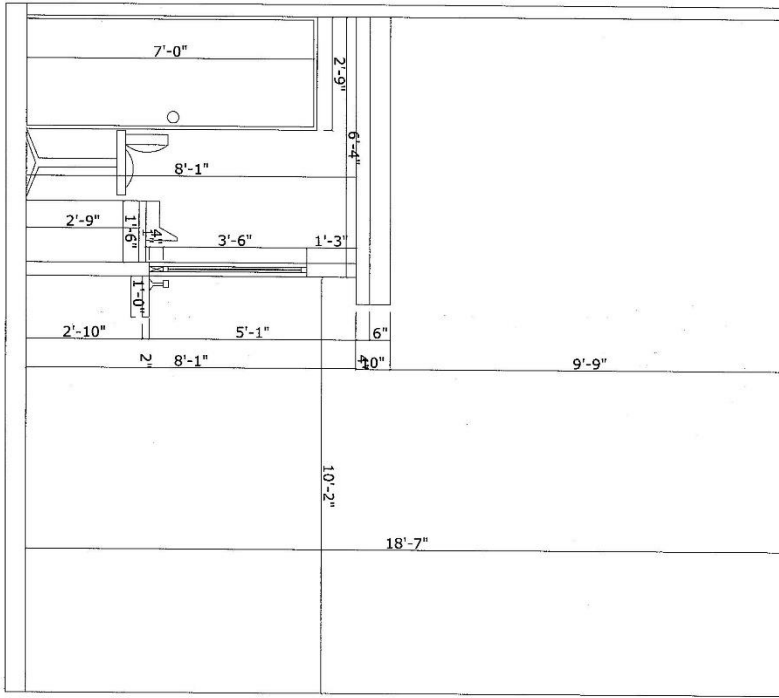


PROYECTO: OFICINA DE ADMINISTRACION DE TRIBUNALES	
OBJETIVO: AS BUILT Y MEJORAS DE ARES DE PAGO	

TRIBUNAL GENERAL DE JUSTICIA OFICINA DE ADMINISTRACION DE LOS TRIBUNALES DIRECTORIA DE ADMINISTRACION OFICINA DE ADMINISTRACION Y CONSERVACION DE LOCALES	
APROBADO POR:	APROBADO POR:
APROBADO POR:	APROBADO POR:

REVISIONES			
NO.	DESCRIPCION	FECHA	BY

O
A
T

ELEVACION LATERAL IZQUIERDO - LADO B
ALTERNATIVA #1
ESCALA: 1"=1'-0"

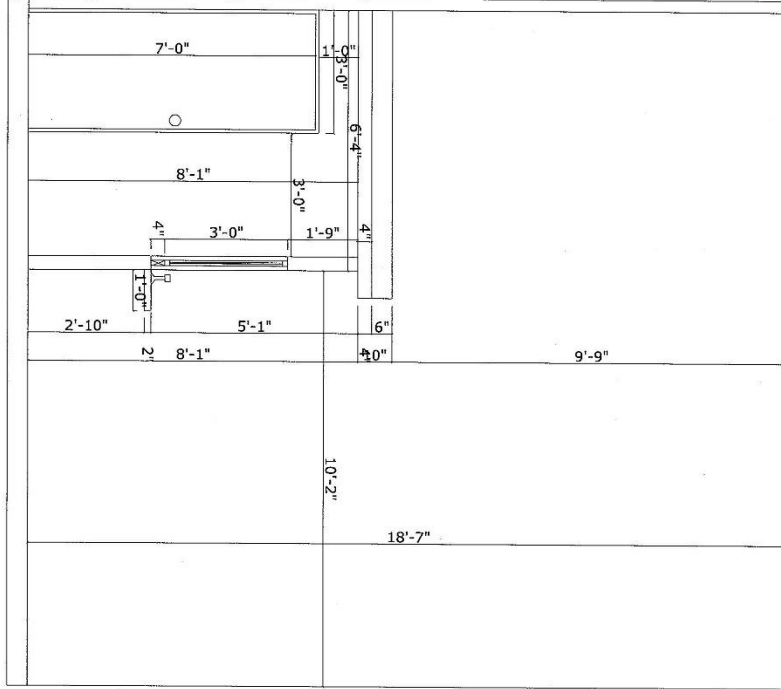


PROJECT NAME OFICINA DE ADMINISTRACION DE TRIBUNALES	
PROJECT LOCATION AS BUILT Y MEJORAS DE AREAS DE PAGO	
PROJECT DESCRIPTION ALTERNATIVA #1 - LADO B	

TRIBUNAL GENERAL DE JUSTICIA OFICINA DE ADMINISTRACION DE LOS TRIBUNALES DIRECTORIA DE ADMINISTRACION OFICINA DE ADMINISTRACION Y CONSERVACION DE LOCALES	
APPROVED BY:	APPROVED DATE:

REVISIONS			
NO.	DESCRIPTION	DATE	BY



ELEVACION FRONTAL - LADO C
ALTERNATIVA #1
 ESCALA: 1"=1'-0"

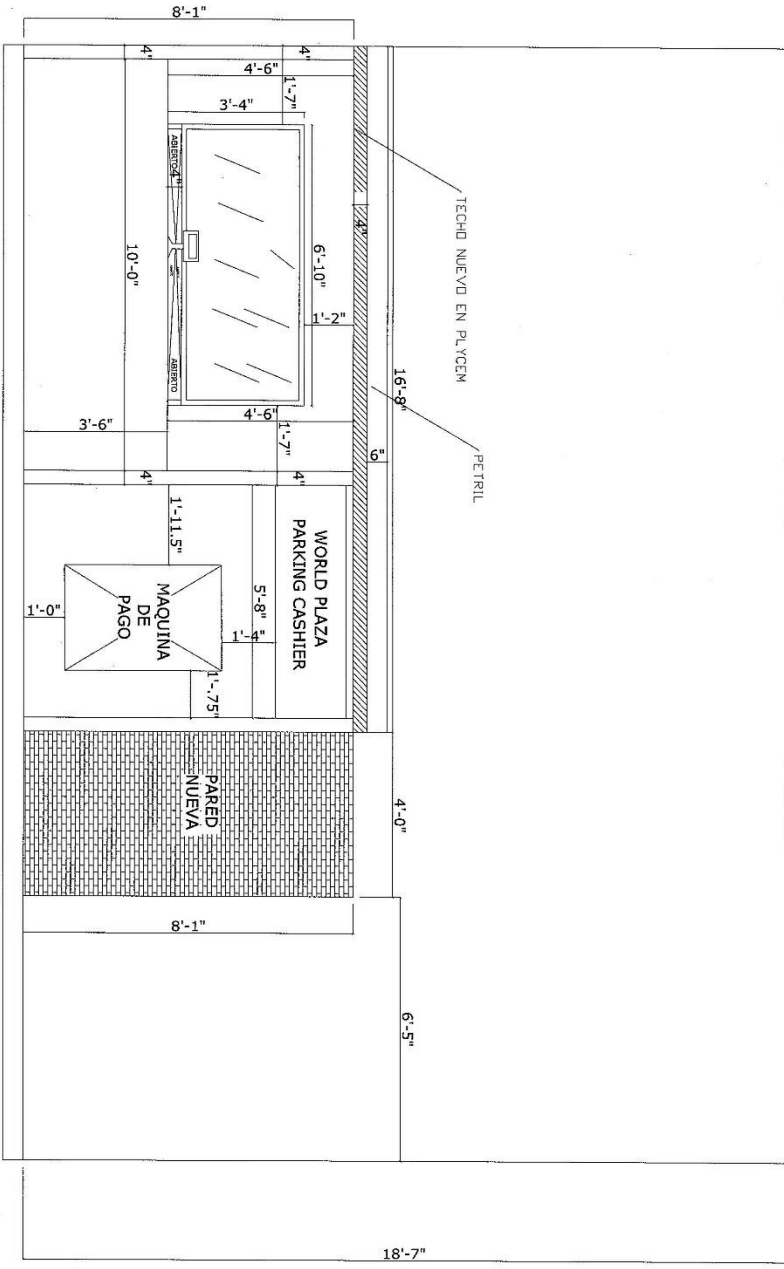


PROYECTO: OFICINA DE ADMINISTRACION DE TRIBUNALES	
PROYECTO LOCAL: CAS BUILT Y MEJORAS DE ARES DE PAGO	
PROYECTO ALTERNATIVAS: ALTERNATIVA #1 - LADO C	

TRIBUNAL GENERAL DE JUSTICIA	
OFICINA DE ADMINISTRACION DE LOS TRIBUNALES	
DIRECTORIA DE ADMINISTRACION	
OFICINA DE ADMINISTRACION Y CONSERVACION DE LOCALES	
APROBADO POR:	APROBADO POR:
APROBADO POR:	APROBADO POR:

REVISIONES			
NO.	DESCRIPCION	FECHA	BY



ELEVACION LATERAL DERECHO - LADO D
ESCALA: 1"=1'-0"

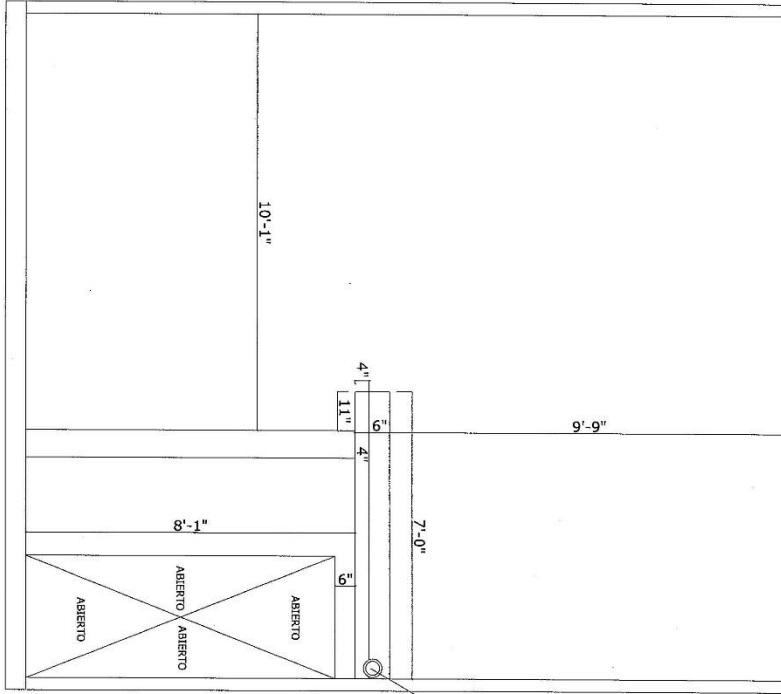


DESCARGUE POR TUBO BAJANTE

PROYECTO: OFICINA DE ADMINISTRACION DE TRIBUNALES AS BUILT Y MEJORAS DE AREAS DE PAGO ELEVACION LATERAL DERECHO - LADO D		TRIBUNAL GENERAL DE JUSTICIA OFICINA DE ADMINISTRACION DE LOS TRIBUNALES DIRECTORIA DE ADMINISTRACION OFICINA DE ADMINISTRACION Y CONSERVACION DE LOCALES		REVISIONS NO. DESCRIPTION DATE BY	

**O
A
T**

ESTRUCTURAL DE TECHO
ESCALA: 1/2" = 1'-0"

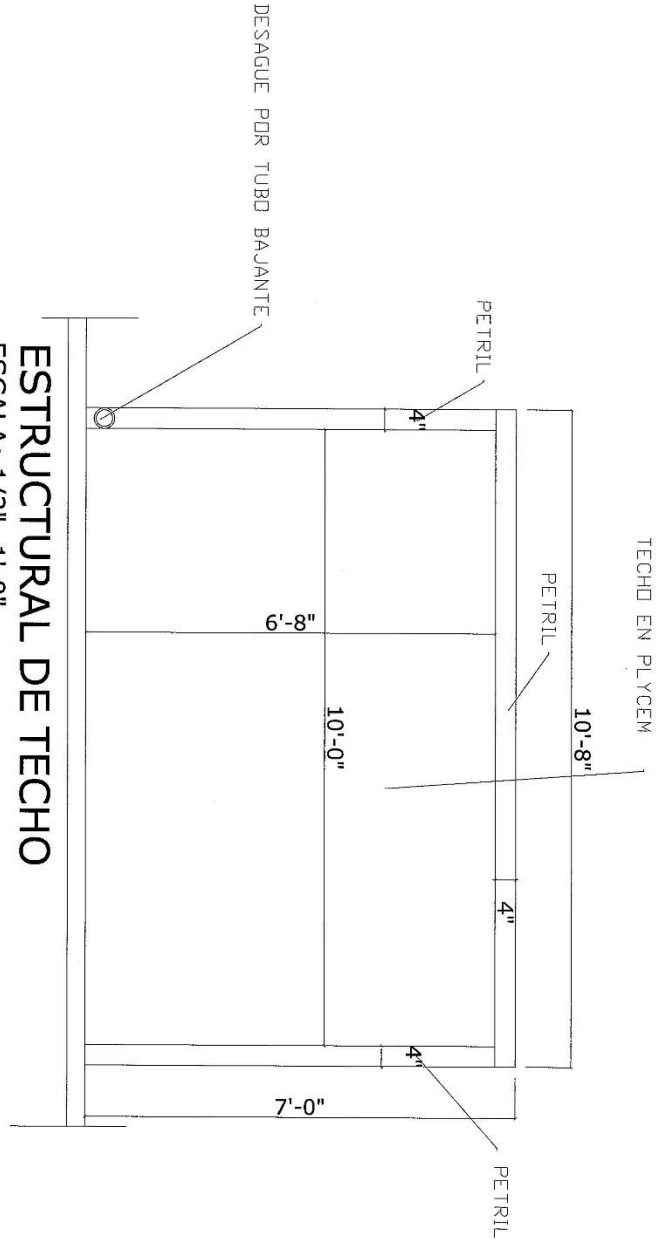


PROJECT NAME: OFICINA DE ADMINISTRACION DE TRIBUNALES	
PROJECT LOCATION: AS BUILT Y MEJORAS DE ARES DE PAGO	
PROJECT DESCRIPTION: ESTRUCTURAL DE TECHO	


TRIBUNAL GENERAL DE JUSTICIA OFICINA DE ADMINISTRACION DE LOS TRIBUNALES DIRECTORIA DE ADMINISTRACION OFICINA DE ADMINISTRACION Y CONSERVACION DE LOCALES	
APPROVED BY:	APPROVED DATE:

REVISIONS			
NO.	DESCRIPTION	DATE	BY


O
A
T

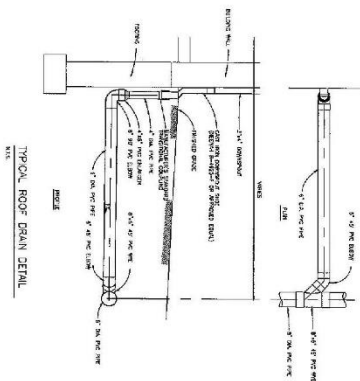

TYPICAL ROOF DRAIN DETAIL

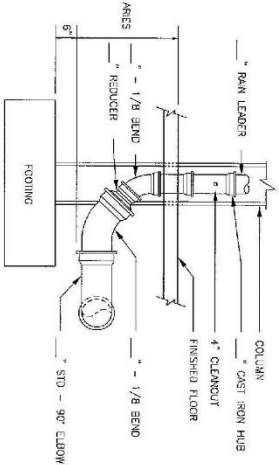

RAIN LEADER DROP

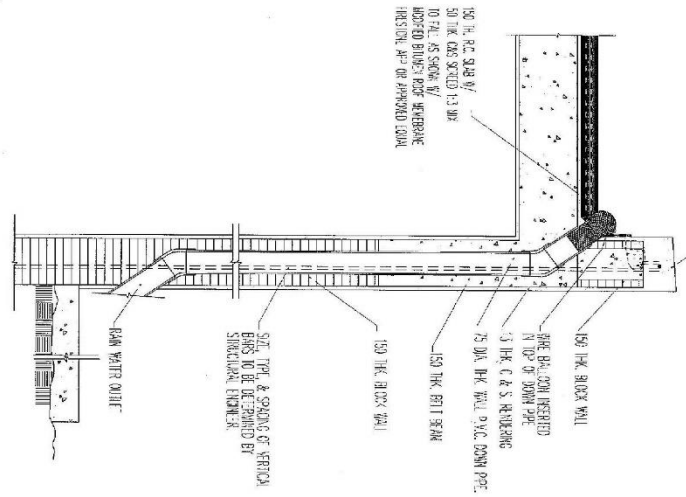

DOWN PIPE & PARAPET DETAIL

SCALE = 1:10

PROJECT NAME OFICINA DE ADMINISTRACION DE TRIBUNALES	
PROJECT NUMBER AS BUILT Y MEJORAS DE ARES DE PAGO	
APPROVED BY	APPROVED DATE

TRIBUNAL GENERAL DE JUSTICIA OFICINA DE ADMINISTRACION DE LOS TRIBUNALES DIRECTORIA DE ADMINISTRACION OFICINA DE ADMINISTRACION Y CONSERVACION DE LOCALES		
NO.	DESCRIPTION	DATE

O
A
T